




Schnitt A-A
M=1:100

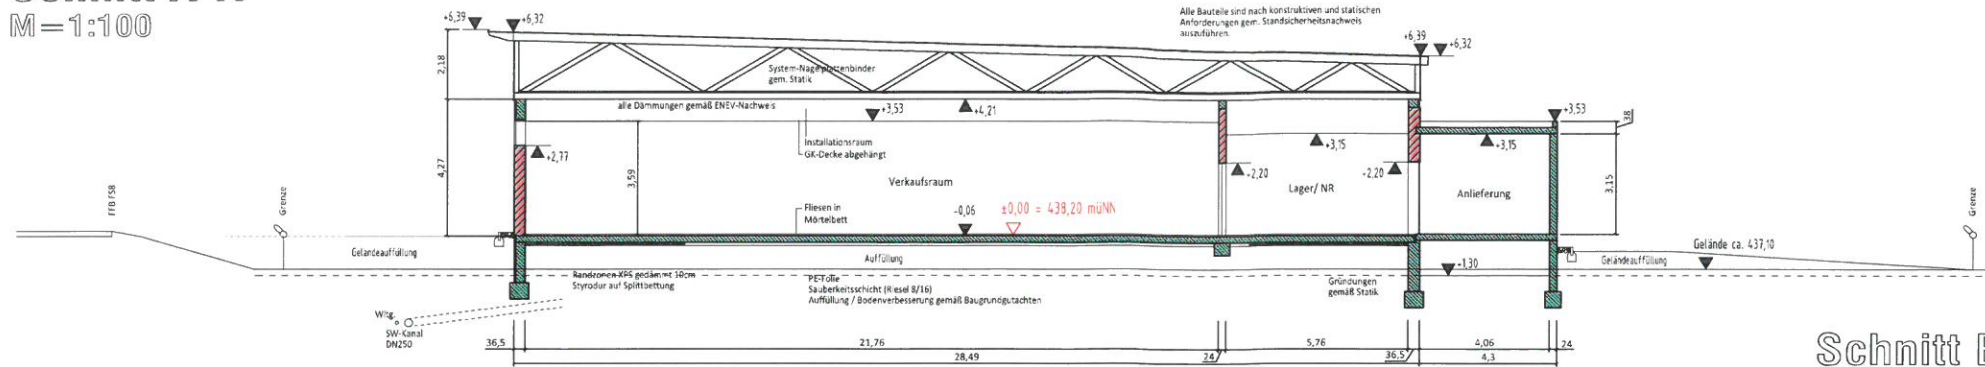

Grundriss EG
M=1:100

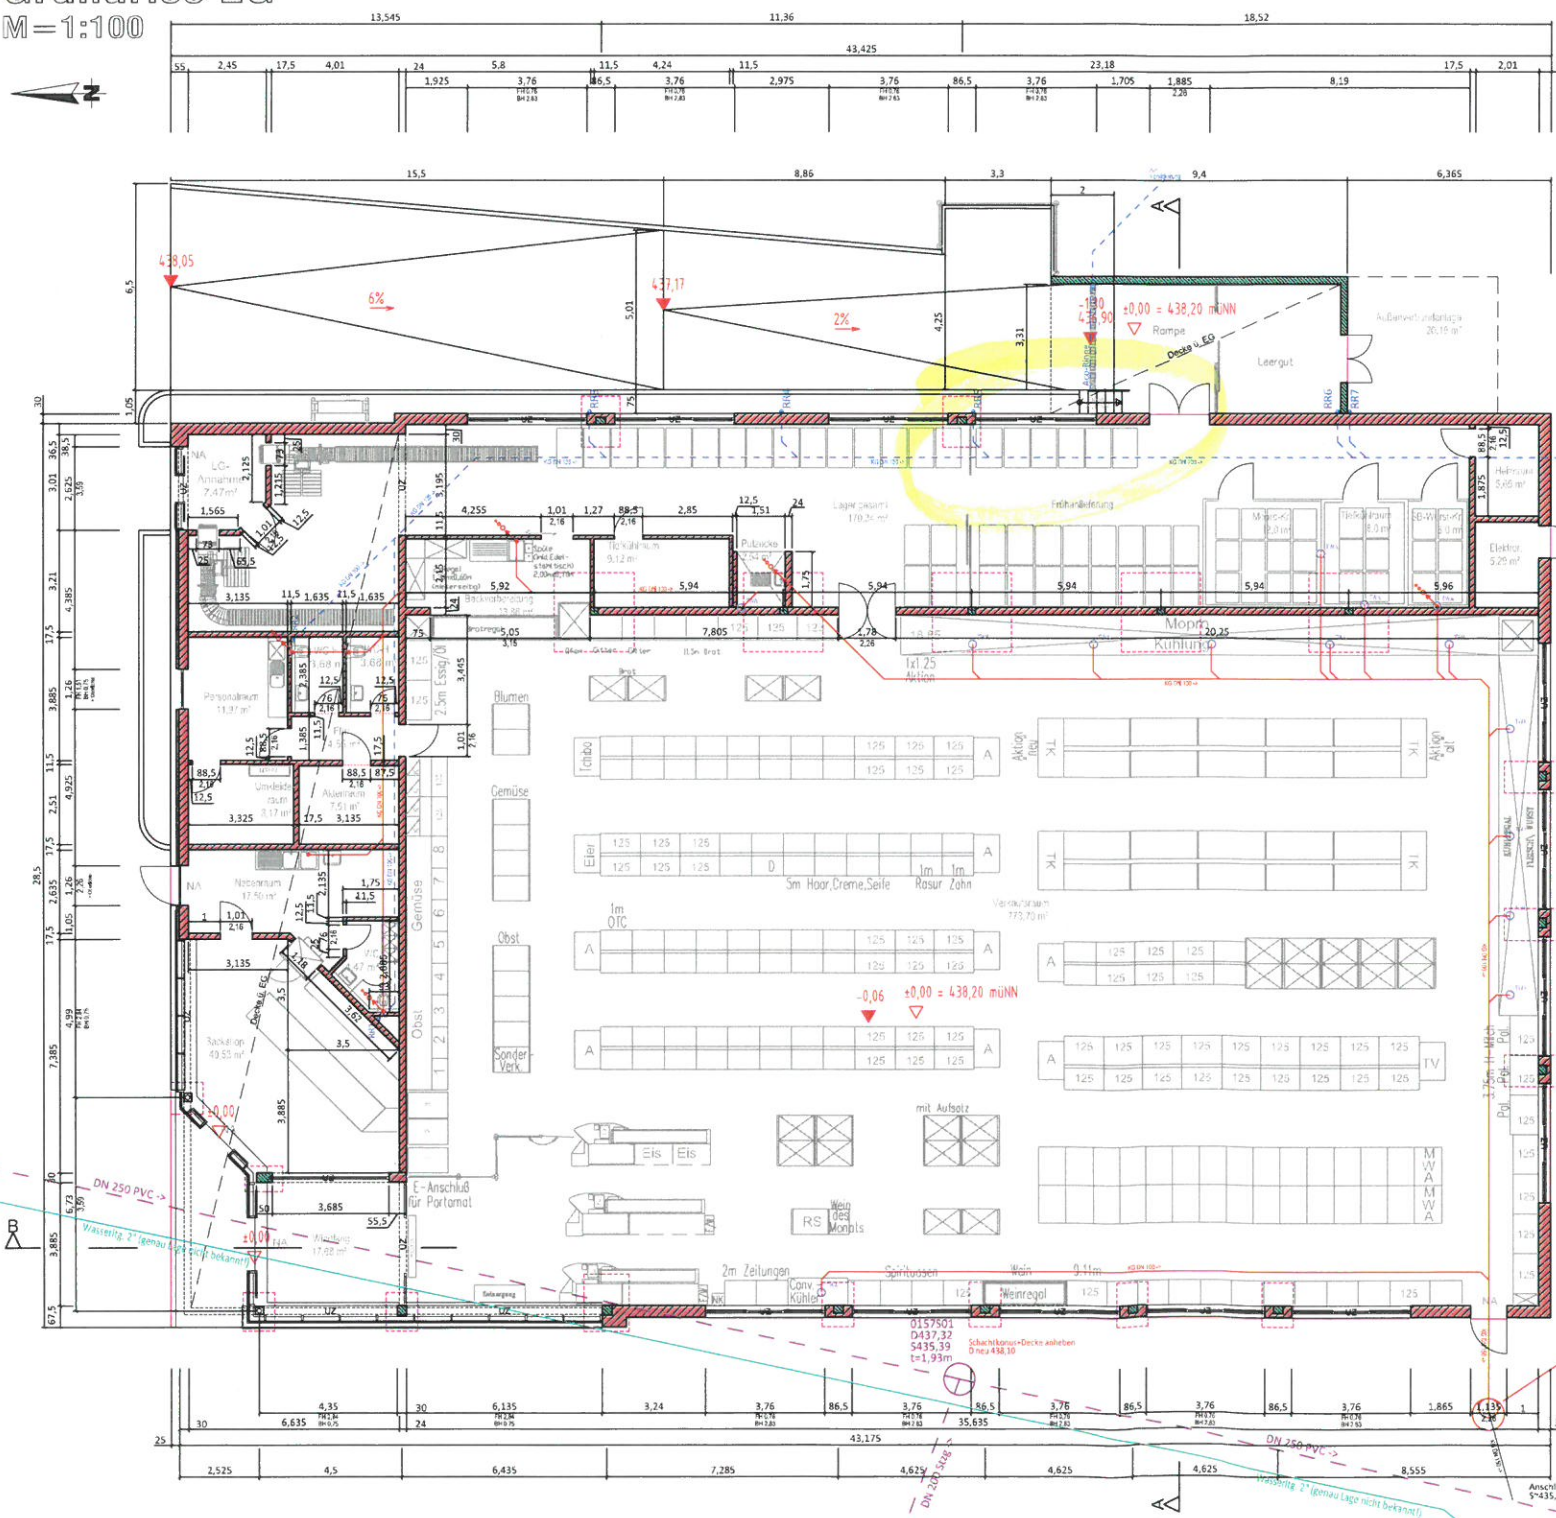

Schnitt B
M=1:100

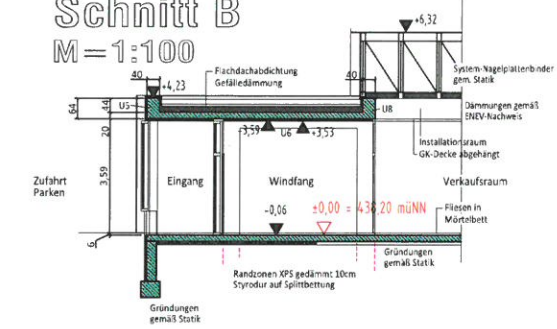

- Mauerwerk
- StB
- Fundamente im Grundriss lt. Vorstakt
- best. SW-Kanal
- best. Wasserleitung
- Brüstungshöhe / Fensterhöhe
- geplante Grundleitung SW
- geplante Grundleitung RW
- TAA
- TAA

c	24.06.2013	Schnitt B
b	21.06.2013	Grundleitung, Öffnungsbemalung und Schnitt
a	11.06.2013	Ergänzung best. WL und best. SW-Kanal
d	24.05.2013	Ausführungsplan vom...
ix	Datum	Änderungen

WERKPLANUNG

BAUVORHABEN

Neubau eines NETTO - Marktes
Hauptstraße 34
85414 Kirchdorf a.d. Amper
Fl.-Nr. 413, 414/11, 414/13 u. 415/4
Gemarkung Kirchdorf a.d. Amper

PLANINHALT

Grundriss + Schnitt

M = 1:100

BAUHERR



Wohnbau Eulermoser GmbH
Amulstraße 56
83025 Rosenheim / Abt. Ing. wies

BAUAUSFÜHRUNG

Fa. G. Lehmann
Borner Str. 72a
04651 Bad Lausick



PLANUNG

Stand: 24.06.2013




STALLER
INGENIEURBÜRO

Staller GmbH
Herrzog-Friedrich-Straße 12
D-83278 Traunstein


Proj.-Nr. 130140-G-130624_Werkplan_1_Index_c.dwg

Schnitt A-A M=1:100

Grundriss EG M=1:100

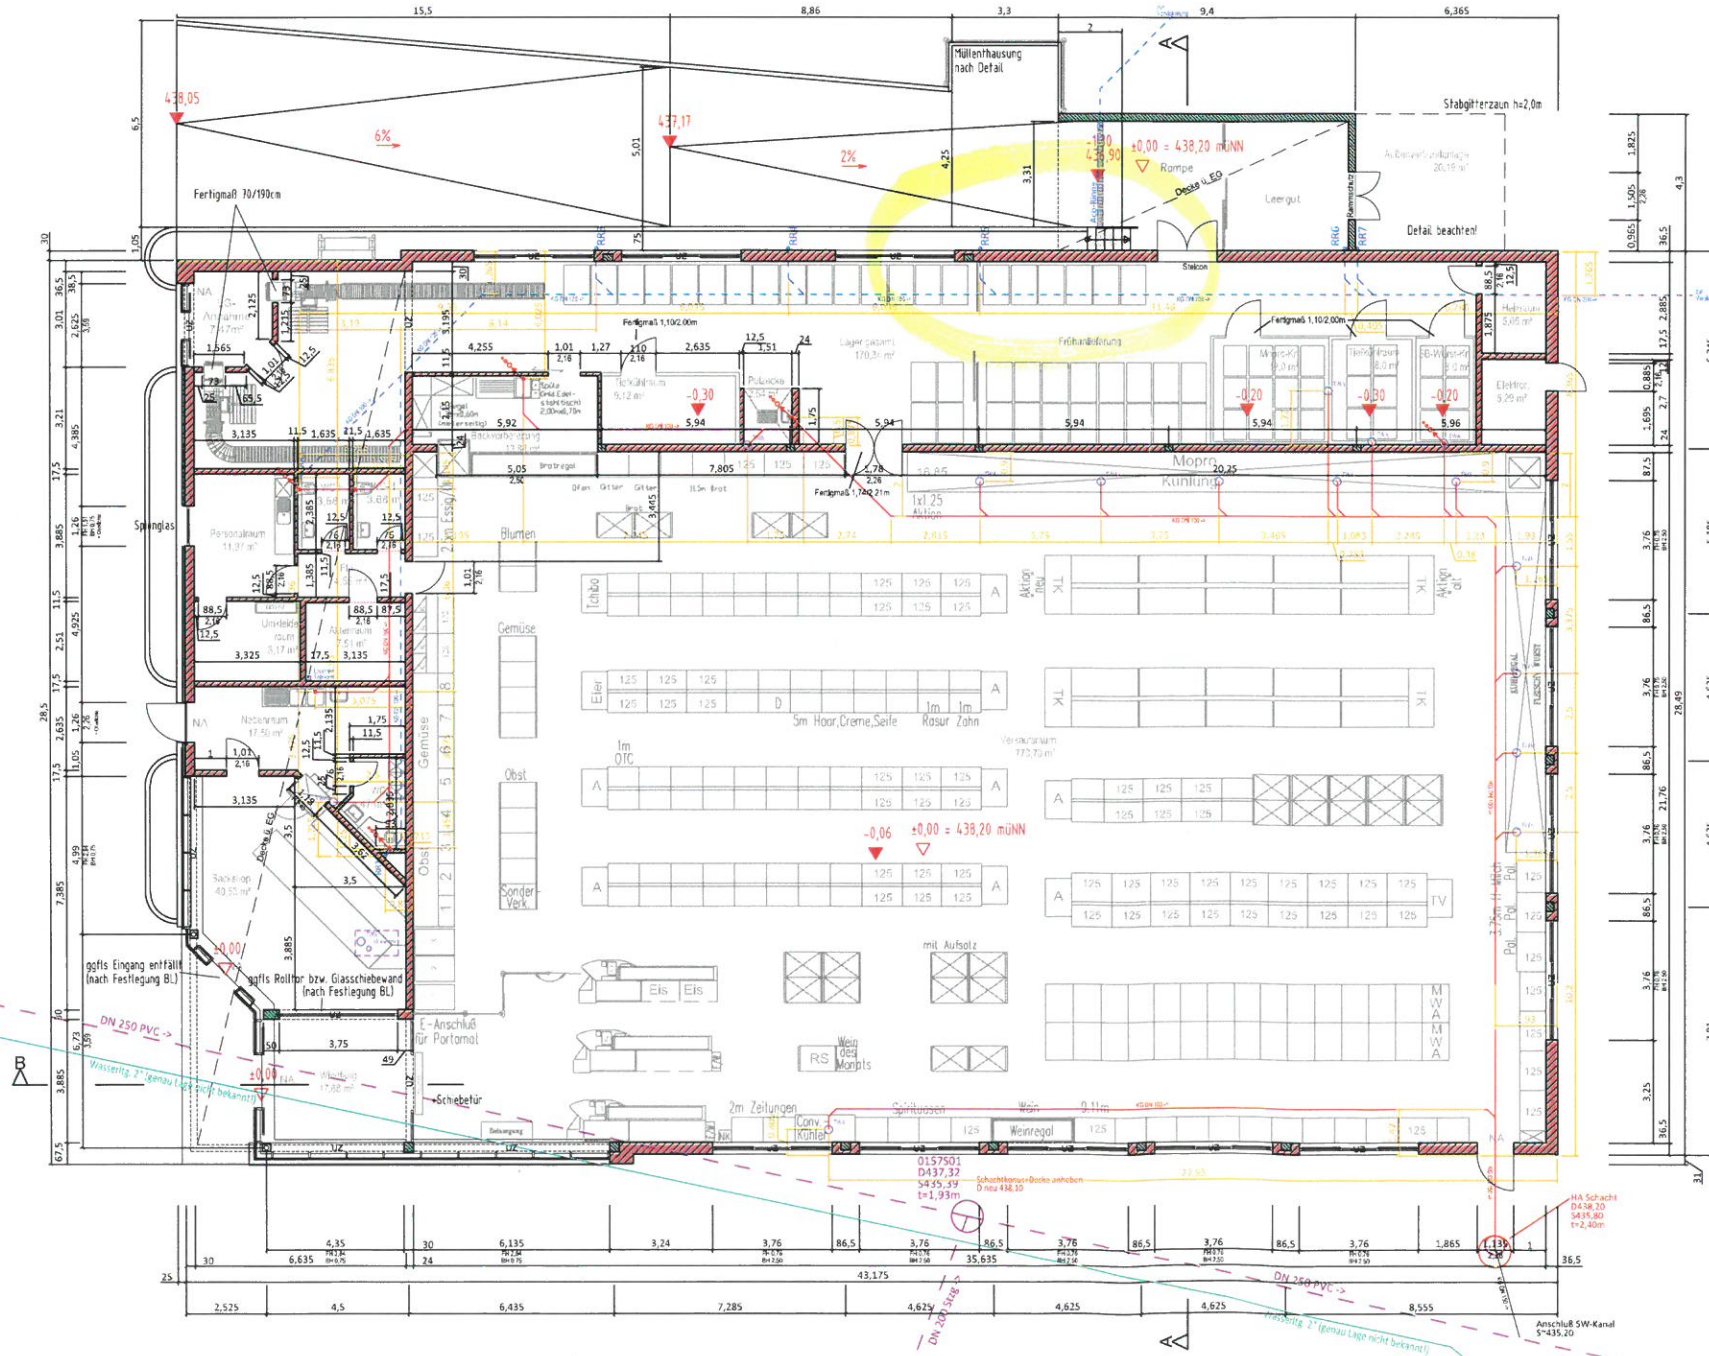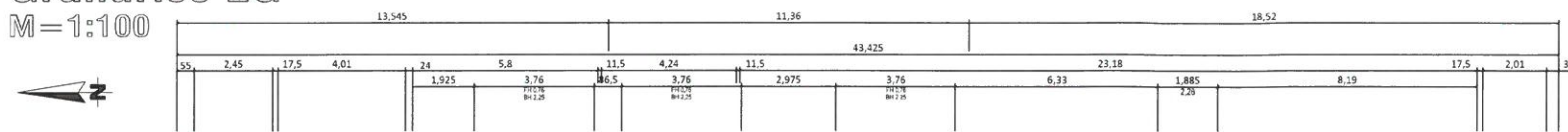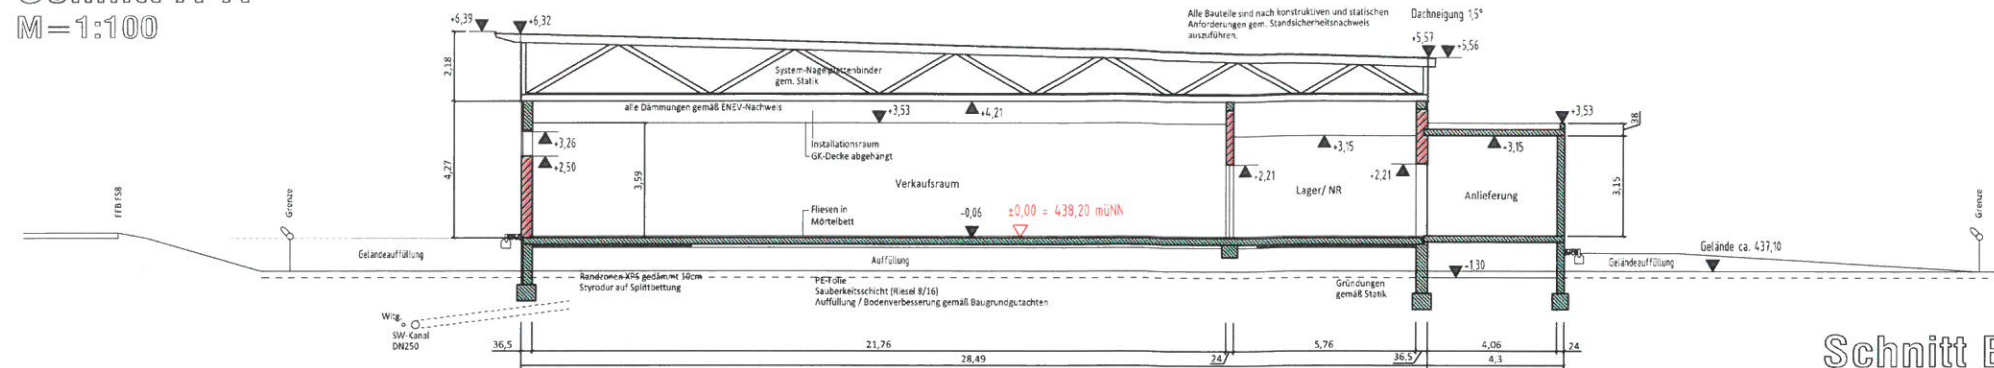

Schnitt B M=1:100

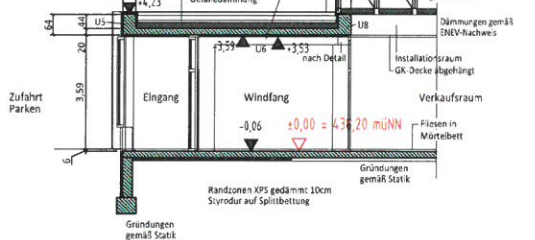

- Mauerwerk
- StB
- best. SW-Kanal
- best. Wasserleitung
- Brüstungshöhe / Fensterhöhe
- geplante Grundleitung SW
- geplante Grundleitung RW
- TWA
- Tauwasseranschlüsse

f	13.09.2013	Roteintragungen seitens Netto in Plan übernehmen
e	23.08.2013	Höhenkoten Traufseite
d	19.08.2013	Ergänzung TWA Bereich Backshop, u. Bemessung Grundleitungen
c	24.06.2013	Schnitt B
b	21.06.2013	Grundleitung, Öffnungsbemessung und Schnitt
a	11.06.2013	Ergänzung best. WL und best. SW-Kanal
o	24.05.2013	Ausführungsplan vom...
ix	Datum	Änderungen

WERKPLANUNG

BAUVORHABEN
Neubau eines NETTO - Marktes
Hauptstraße 34
85414 Kirchdorf a.d. Amper
Fl.-Nr. 413, 414/11, 414/13 u. 415/4
Gemarkung Kirchdorf a.d. Amper

PLANINHALT

Grundriss + Schnitt M = 1:100

BAUHERR



Wohnbau Eutemeser GmbH
Amperstraße 56
83026 Rosenheim / Alsbingerweg

BAUAUSFÜHRUNG

Fa. G. Lehmann
Bomar Str. 72a
04651 Bad Lausick



PLANUNG Stand: 13.09.2013

STALLER

INGENIEURBÜRO
Staller GmbH
Herrg-Friedrich-Straße 12
D-83278 Traunstein

T + 49 89 31 100 60 0
F + 49 89 31 100 60 1
C www.staller-bau.de
E info@staller-bau.de

R:\31-projekte\1301410-01-130823-Werkplan_1_Index_n.dwg