



Ansicht Ost, M 1:50

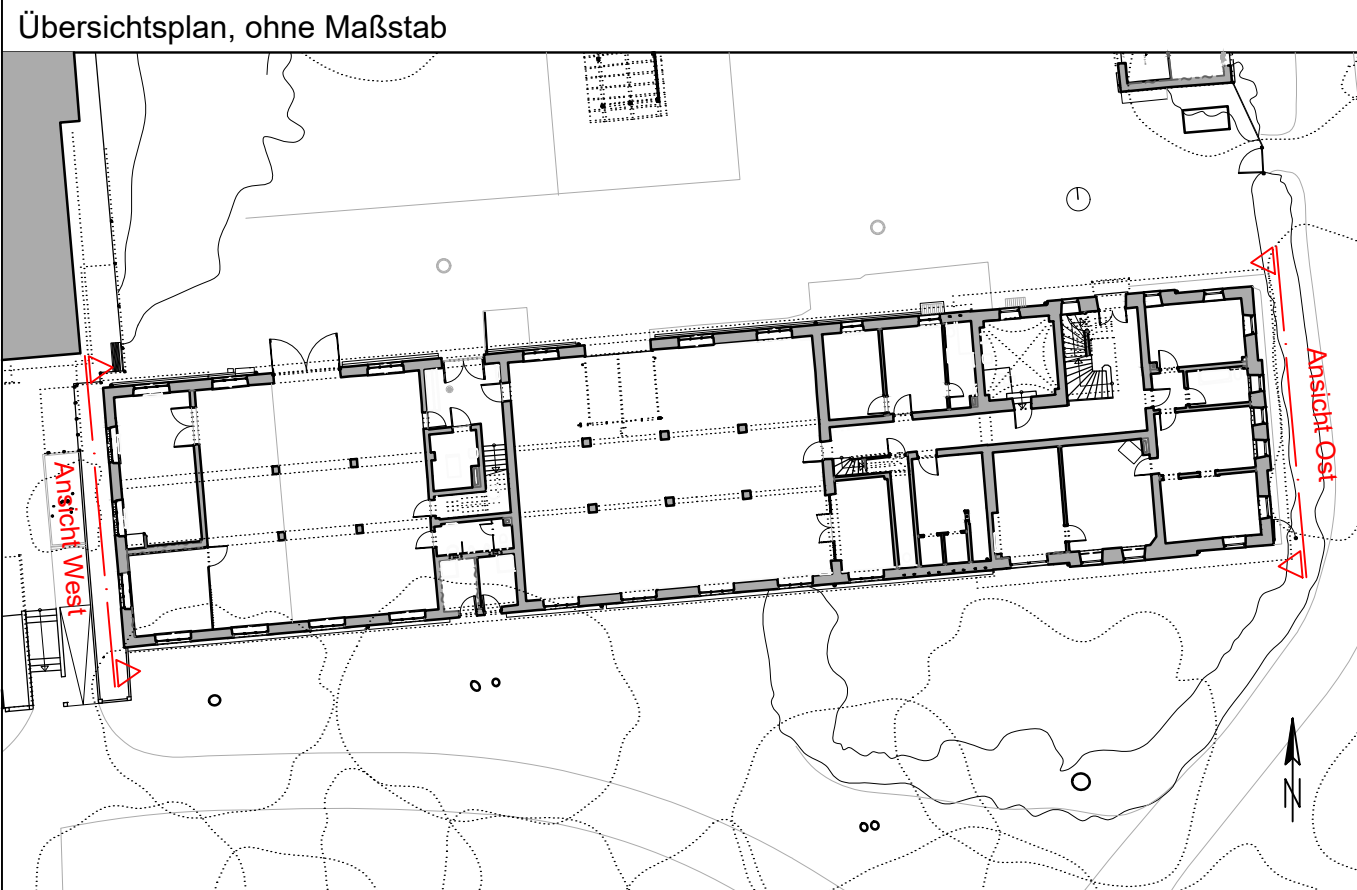

Ansicht West, M 1:50

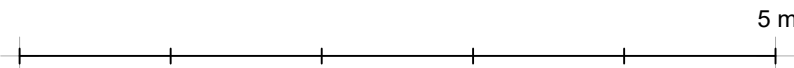

Legende	
- Bauteilbemaßung: Breite x Höhe oder Sichtseite x abgewandte Seite	Höhenkoten
Bestand geschnitten	BH = Bodenhöhe
Schnittlinie	BRH = Brüstungshöhe
Ansichtskante	DH = Deckenhöhe
Kante verdeckt	KÄH = Kämpferhöhe
Kante vor Schnittebene	SCH = Scheitelhöhe
Kante vermutet	STH = Sturzhöhe
Höhenkote: Oberkante	SWH = Schwellenhöhe
Höhenkote: Unterkante	
+ 0.42 Höhenkote	
±0.00 Türschwelle Eingang	

IndexDatumÄnderung / ErgänzungName

Übersicht, ohne Maßstab

Projektleiter:	Projekt: FS08023	Plannummer	Index
Bearbeiter:	Maßstab 1:50	Be-07	
Planersteller:	Stand: 02.11.23		

Planinhalt	Bestandsplan Ansichten Ökonomiegebäude Ost- und Westfassade		
Projekt	Ökonomie Fürstenried Schloss Fürstenried		
Bauherr	Landeshauptstadt München Baureferat BAU-H51 Berg-am-Laim-Str. 47 81660 München		

Planung
