

Legende

- Bauteilbemaßung:
Breite x Höhe oder
Sichtseite x abgewandte Seite

Bestand geschnitten

Schnittlinie

Ansichtskante

Kante verdeckt

Kante vor Schnittebene

Kante vermutet

Höhenkote: Oberkante

Höhenkote: Unterkante

+ 0.42 Höhenkote

±0.00 Türschwelle Eingang

Höhenkoten

BH = Bodenhöhe

BRH = Brüstungshöhe

DH = Deckenhöhe


KÄH = Kämpferhöhe

SCH = Scheitelhöhe

STH = Sturzhöhe

SWH = Schwellenhöhe

Index	Datum	Änderung / Ergänzung	Name
-------	-------	----------------------	------

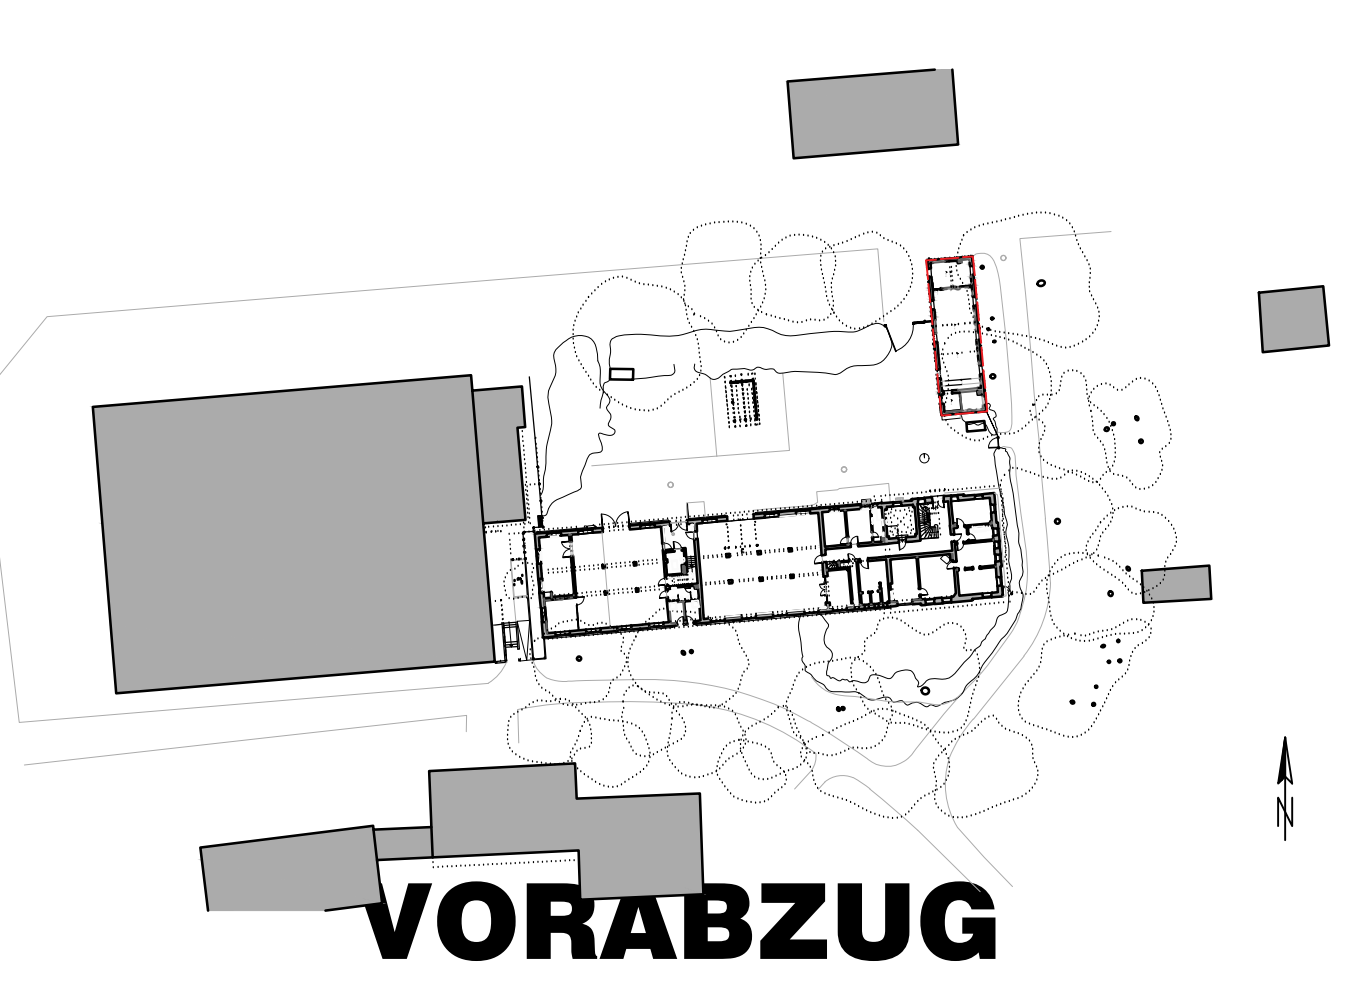

Projektleiter:	Projekt: FS08023	Plannummer	Index
Bearbeiter:	Maßstab 1:50	Be-08	
Planersteller:	Stand: 03.11.23		

Planinhalt	Bestandsplan Grundriss Waschaus Erdgeschoss
Projekt	Ökonomie Fürstenried Schloss Fürstenried
Bauherr	Landeshauptstadt München Baureferat BAU-H51 Berg-am-Laim-Str. 47 81660 München

Planung	
---------	--