


Längsschnitt A, M 1:50

Querschnitt D, Hallenbau West, M 1:50

Querschnitt C, Hallenbau Ost, M 1:50


Querschnitt B, Kopfbau, M 1:50

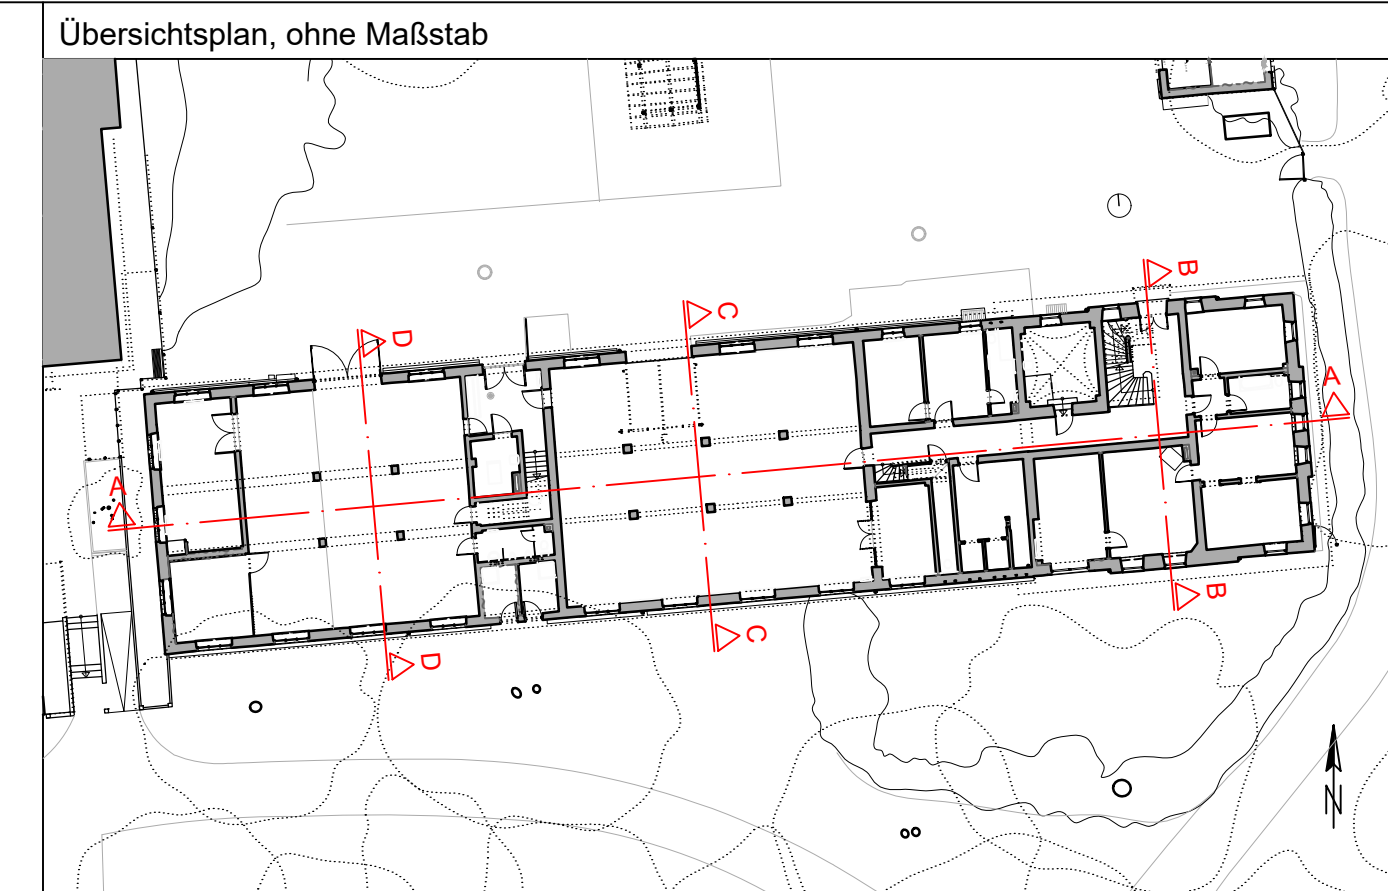

Legende	
— Bauteilbezeichnung: Blei x Höhe oder Stichtiefe x abgewinkelte Seite	Höhenkoten
 Bestand geschnitten	BH = Bodenhöhe
 Schnittlinie	BR = Brüstungshöhe
 Ansichtskante	DH = Deckenhöhe
 Kante verdeckt	KH = Kämpferhöhe
 Kante vor Schnittebene	SH = Schwellenhöhe
 Kante vermutet	StH = Sturzhöhe
 Höhenkote: Oberkante	SWH = Schwellenröhre
 Höhenkote: Unterkante	
 $\varnothing$ D 42 Höhenkote	
 10.00 Türschwelle Eingang	

Index	Datum	Änderung / Ergänzung	Name
-------	-------	----------------------	------

Übersicht, ohne Maßstab

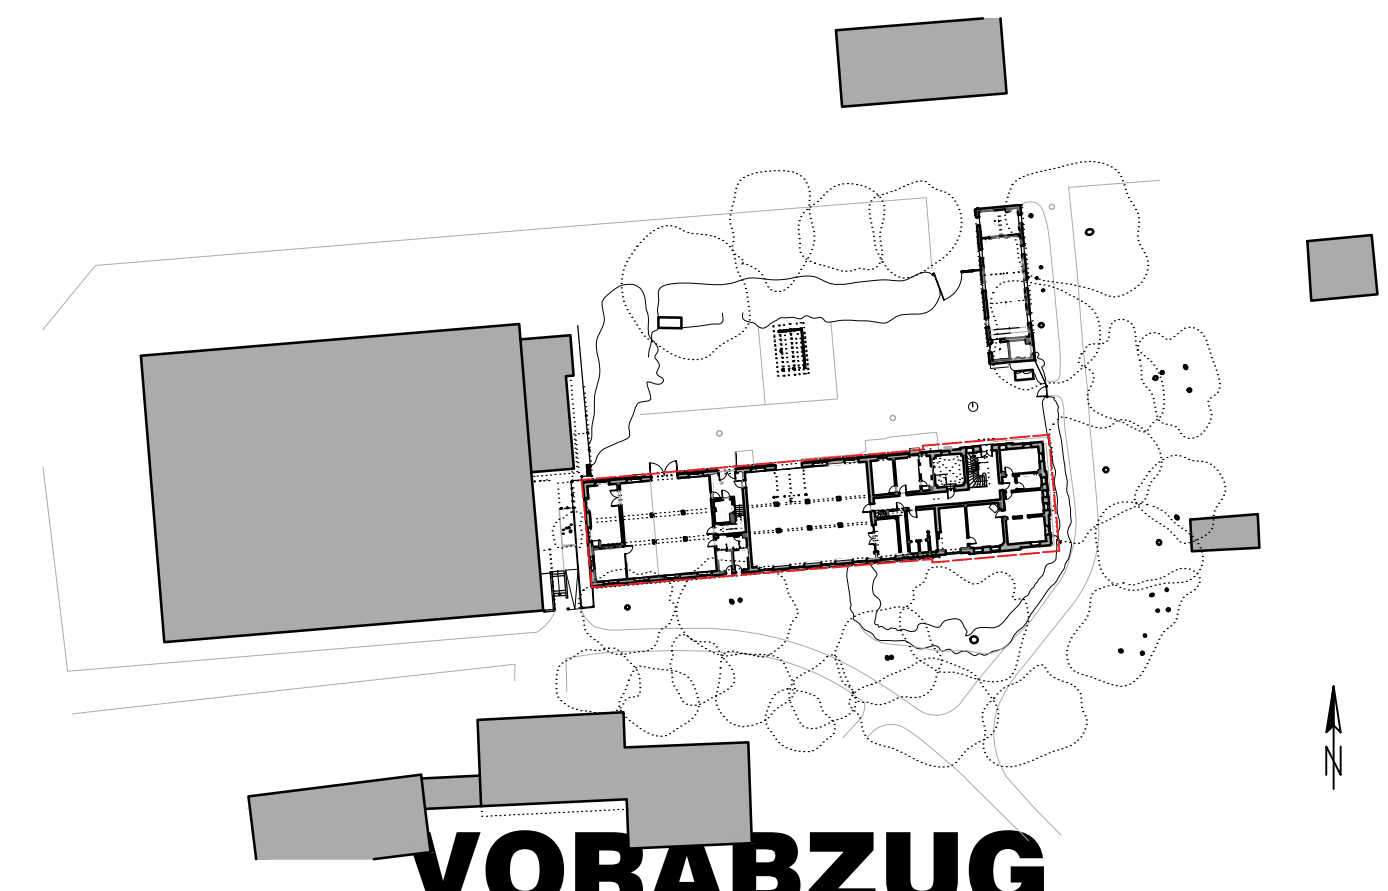

# VORABZUG

Projektleiter:	Projekt: FS08023	Plannummer  <b>Be-05</b>	Index
Bearbeiter:	Maßstab 1:50		
Planersteller:	Stand: 03.11.23		

Planinhalt Bestandsplan  
Vertikalschnitte Ökonomiegebäude  
A, B, C, D

Projekt	<b>Ökonomie Fürstenried</b> Schloss Fürstenried
Bauherr	<b>Landeshauptstadt München</b> Baureferat BAU-H51 Berg-am-Laim-Str. 47   81660 München

Planung

