




Ansicht Ostfassade, M 1:50

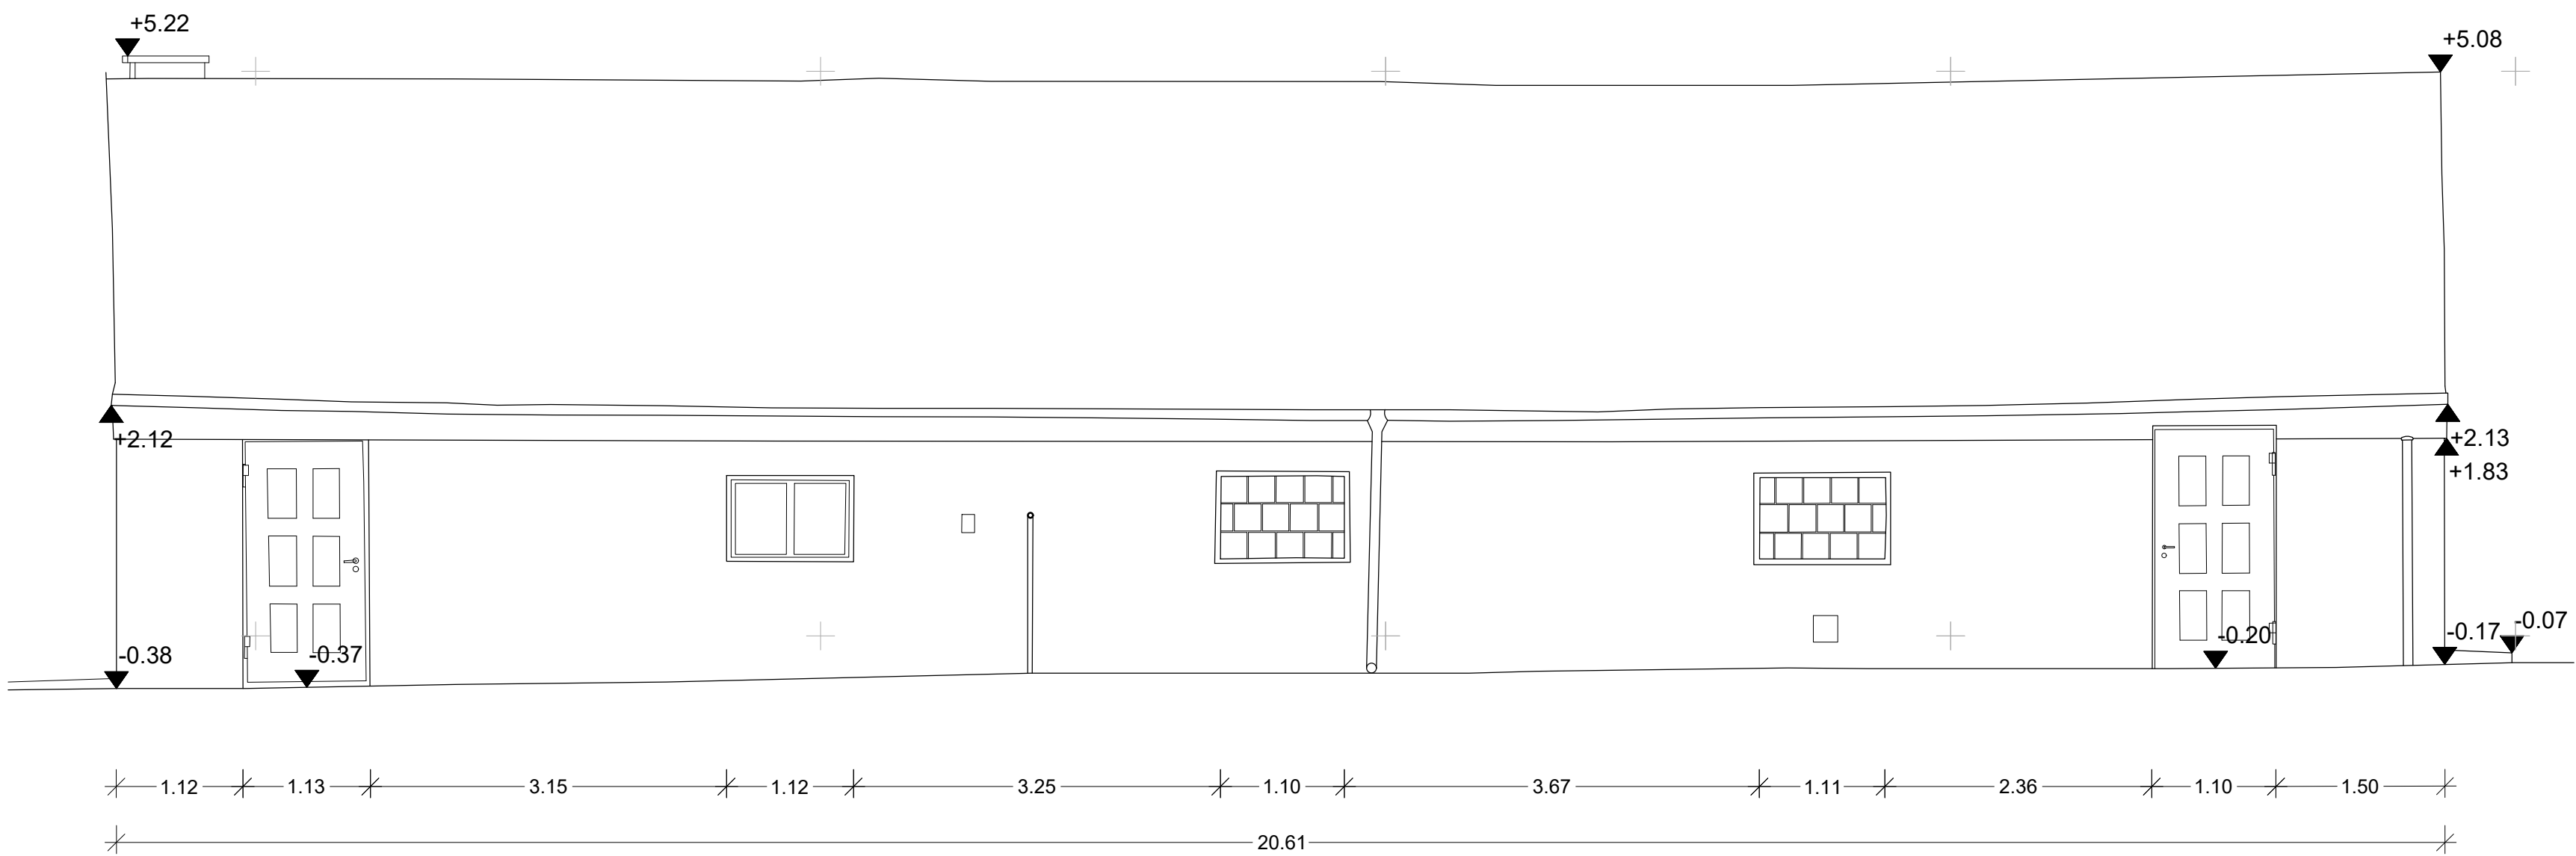


Ansicht Westfassade, M 1:50

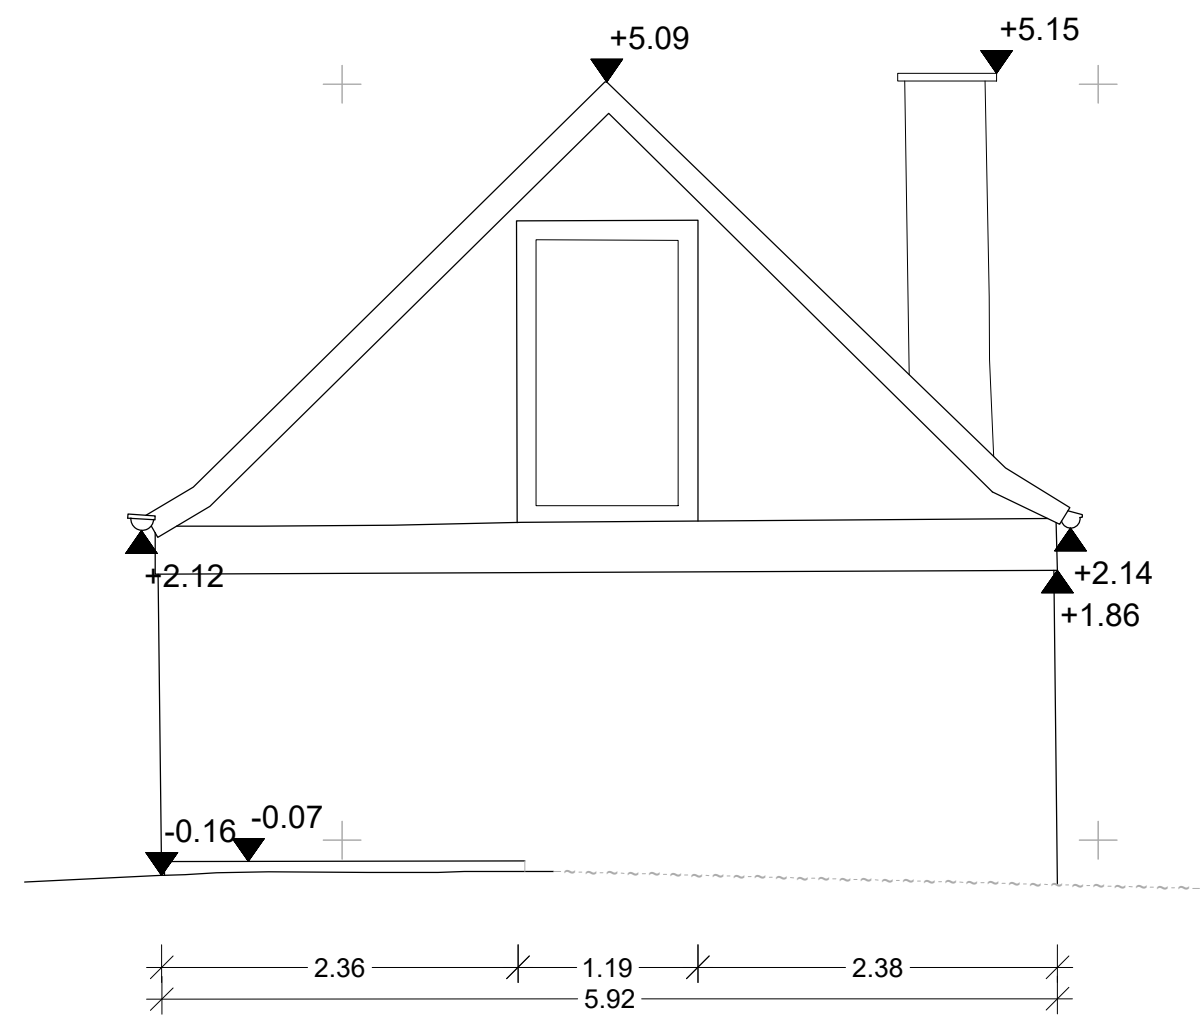


Ansicht Südfassade, M 1:50

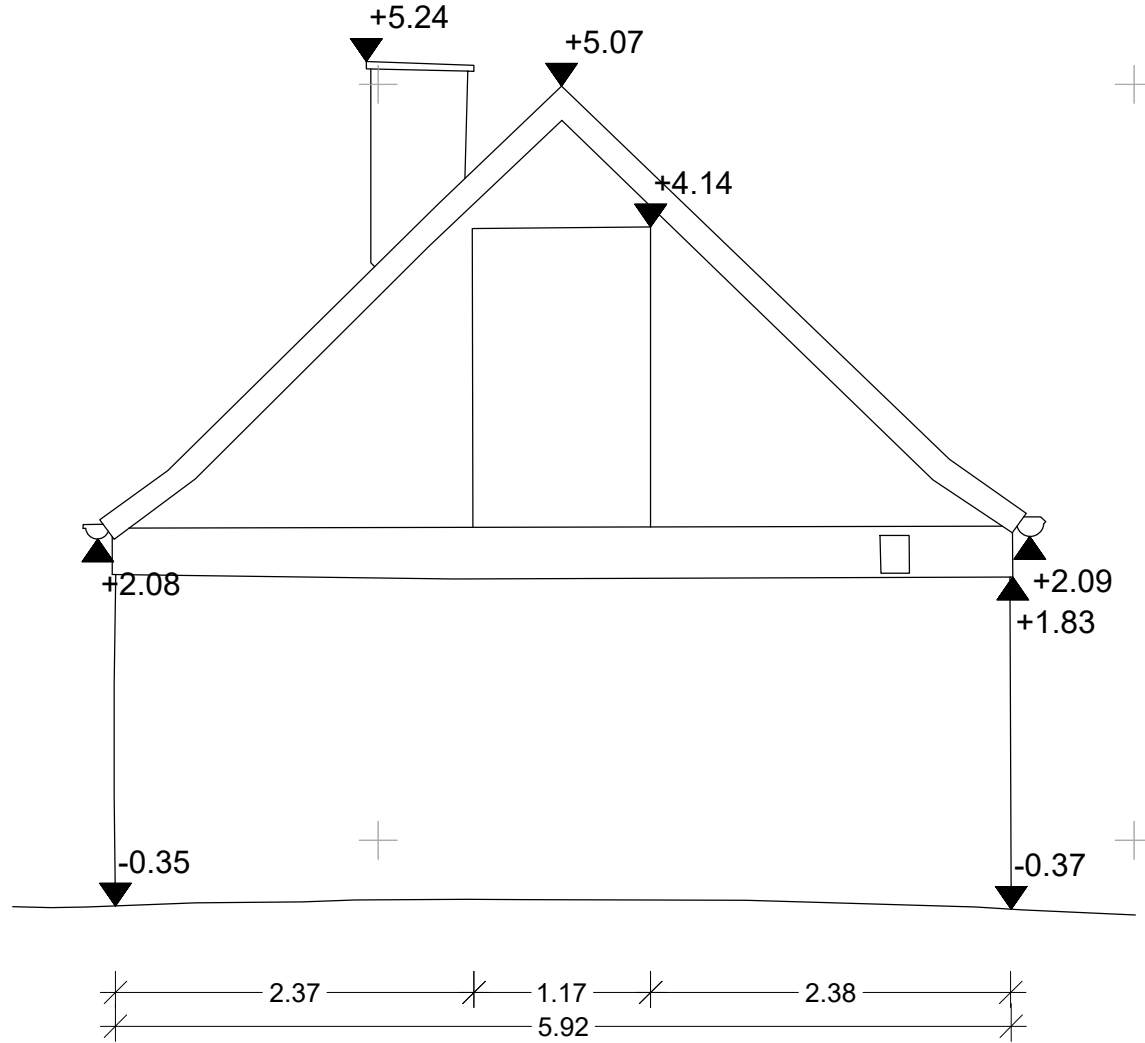

Ansicht Nordfassade, M 1:50

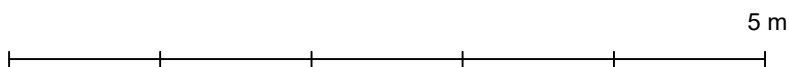

Übersichtsplan, ohne Maßstab

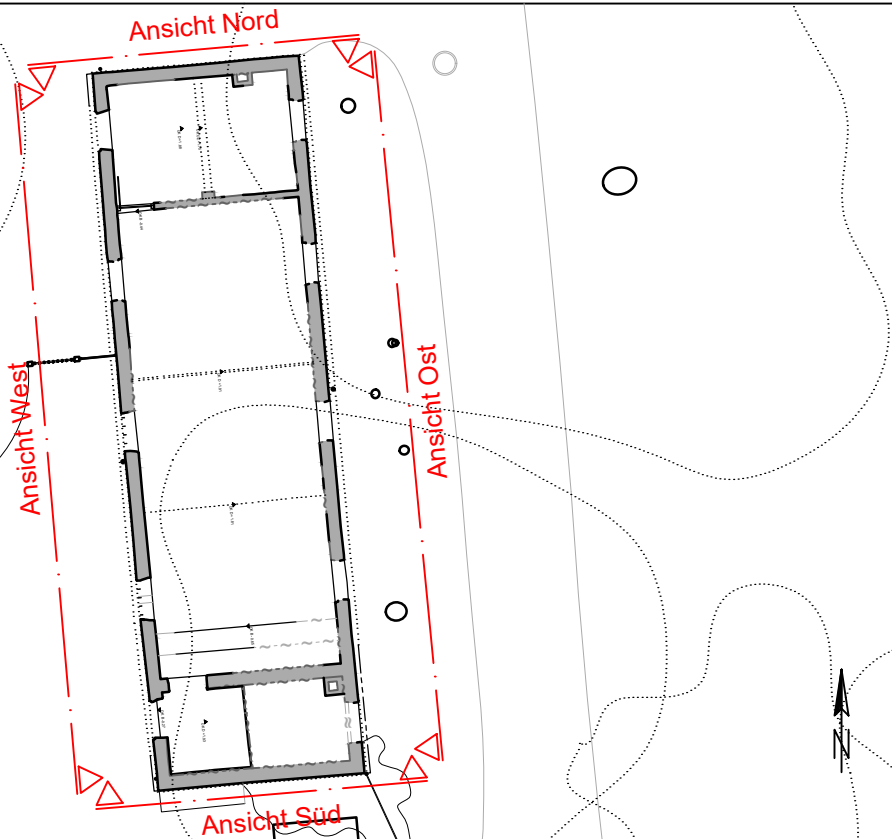


Legende

- Bauteilbemaßung:
Breite x Höhe oder
Sichtseite x abgewandte Seite
- Bestand geschnitten
Schnittlinie
Ansichtskante
Kante verdeckt
Kante vor Schnittebene
Kante vermutet
Höhenkote: Oberkante
Höhenkote: Unterkante
Höhenkote
Türschwelle Eingang

- Höhenkoten
- BH = Bodenhöhe
BRH = Brüstungshöhe
DH = Deckenhöhe
KÄH = Kämpferhöhe
SCH = Scheitelhöhe
STH = Sturzhöhe
SWH = Schwellenhöhe

Index	Datum	Änderung / Ergänzung	Name
-------	-------	----------------------	------

Übersicht, ohne Maßstab

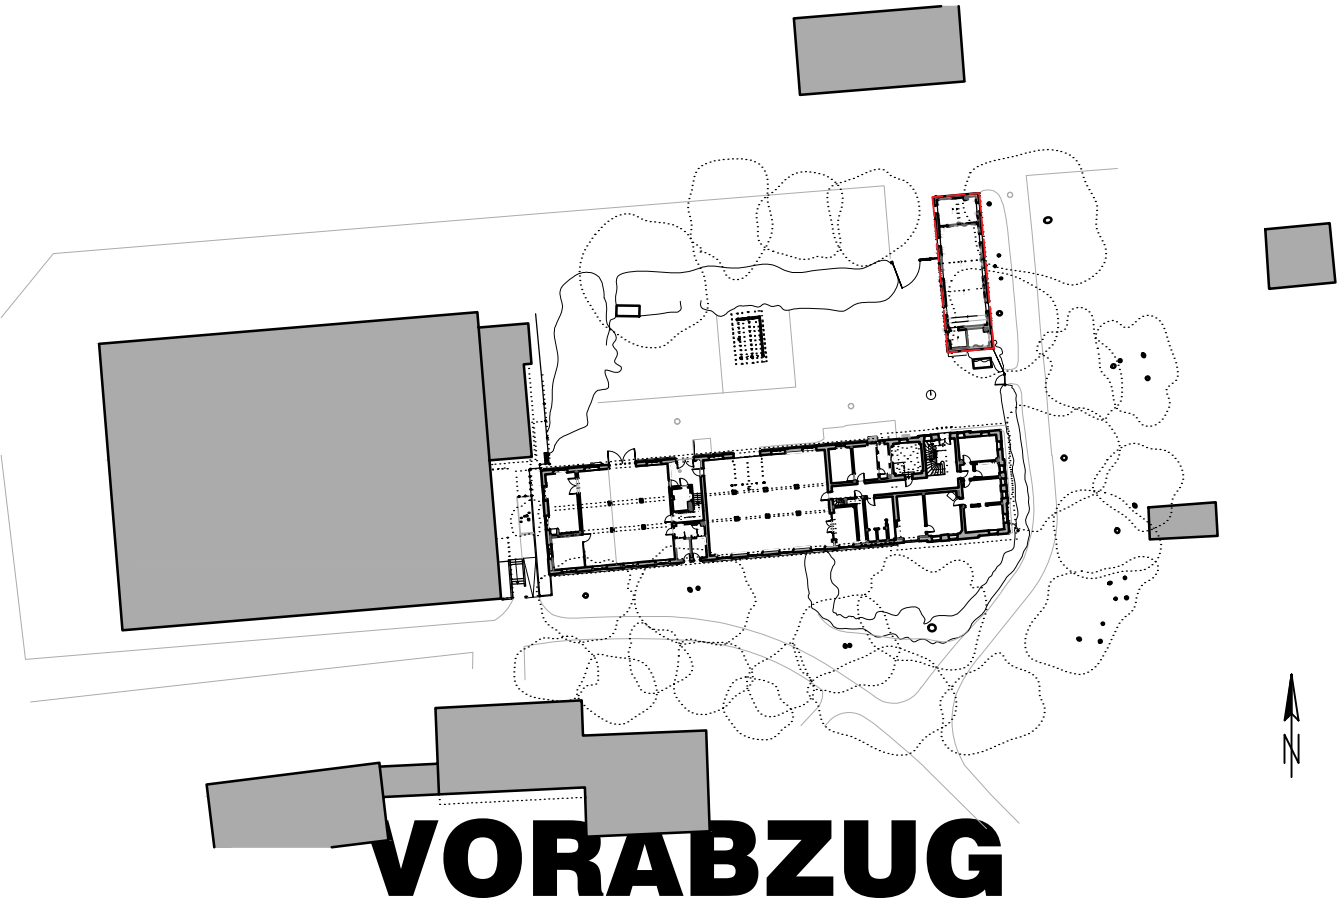

Projektleiter:	Projekt: FS08023	Plannummer	Index
Bearbeiter:	Maßstab 1:50	Be-11	
Planersteller:	Stand: 03.11.23		

Planinhalt	Bestandsplan Ansichten Waschhaus Nord-, Süd-, Ost-, Westfassade
Projekt	Ökonomie Fürstenried Schloss Fürstenried
Bauherr	Landeshauptstadt München Baureferat BAU-H51 Berg-am-Laim-Str. 47 81660 München

Planung	
---------	--