




Ansicht Nord, M 1:50



Ansicht Süd, M 1:50

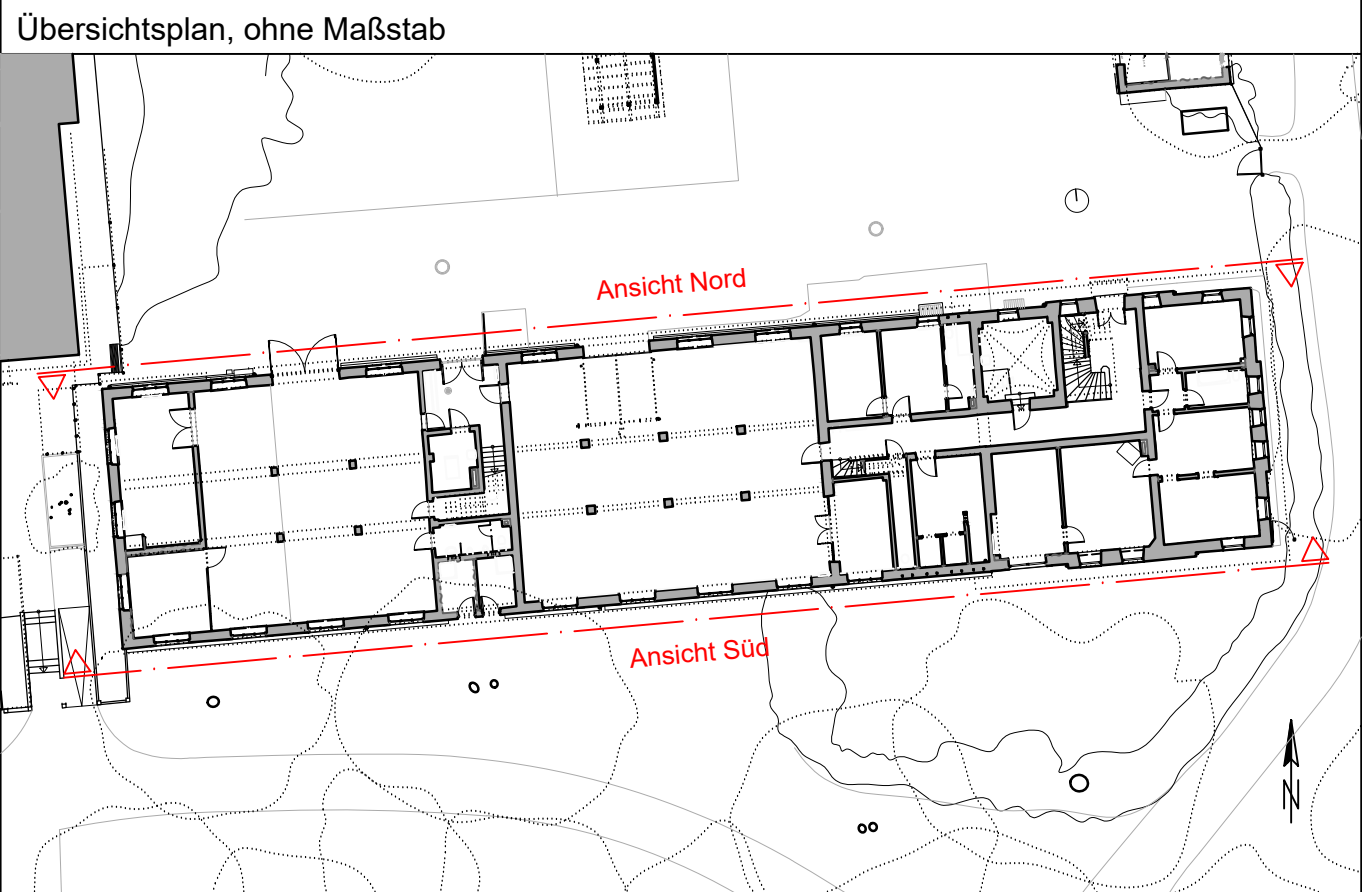

Legende

- Bauteilbezeichnung:
Breite x Höhe oder
Stützweite x abgewandte Seite

Bestand geschnitten

Schnittlinie

Ansichtskante

Kante verbleibt

Kante vor Schrittebene

Kante vermutet

▼ Höhenkote: Oberkante

▲ Höhenkote: Unterkante


± 0.42 Höhenkote

± 0.00 Torschwelle Eingang

Höhenkoten

BH = Bodenhöhe
BRH = Brüstungshöhe
DH = Deckenhöhe
KÄH = Kämpferhöhe
SCH = Schwellenhöhe
STH = Sturzhöhe
SWH = Schwellenhöhe

Index	Datum	Änderung / Ergänzung	Name
-------	-------	----------------------	------

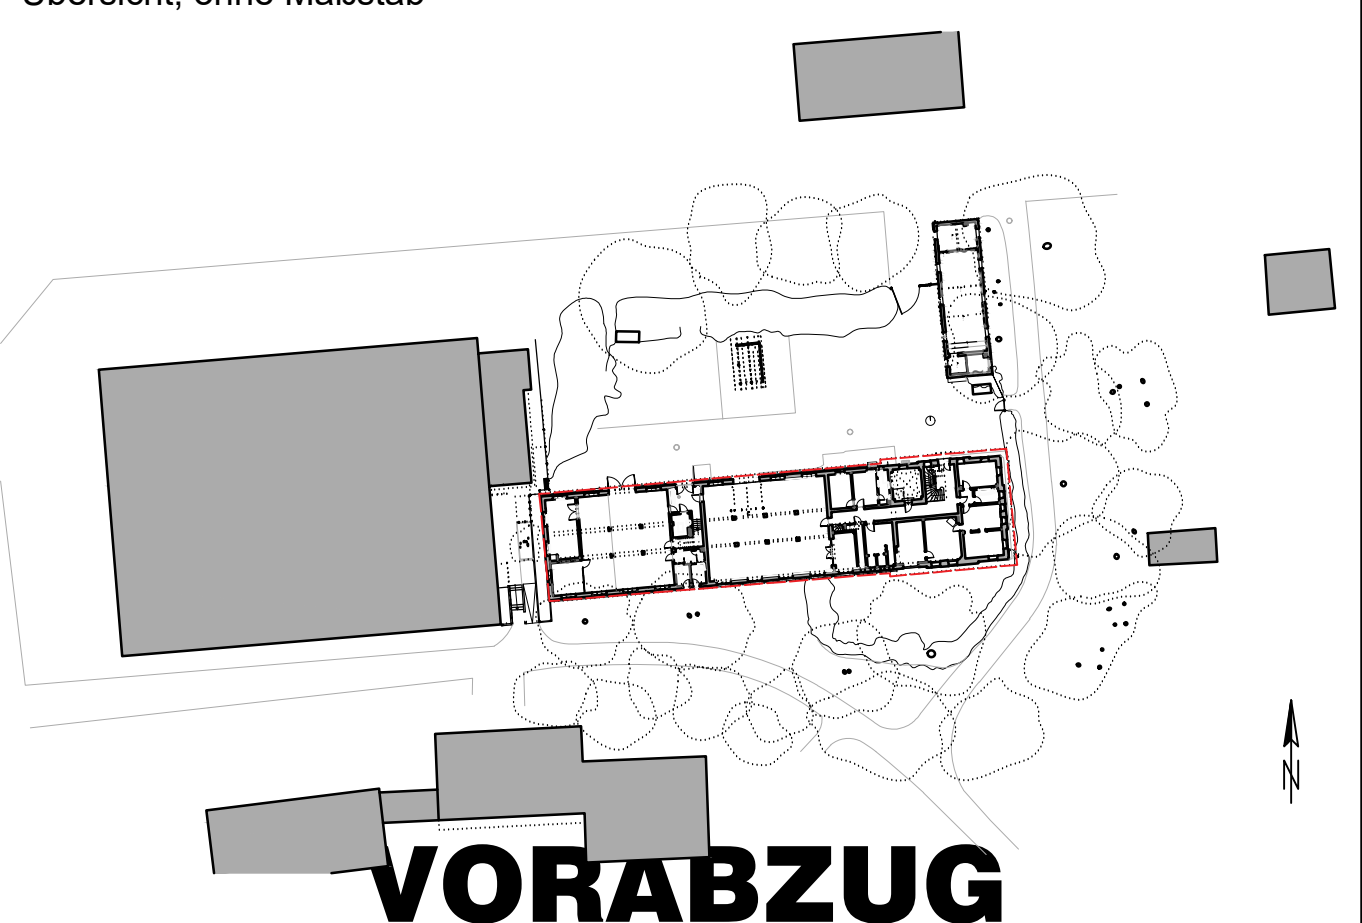

Projektleiter:	Projekt: FS08023	Plannummer:	Index:
Bearbeiter:	Maßstab: 1:50	Be-06	
Planersteller:	Stand: 02.11.23		
Planinhalt:	Bestandsplan Ansichten Ökonomiegebäude Nord- und Südfassade		
Projekt:	Ökonomie Fürstenried Schloss Fürstenried		
Bauherr:	Landeshauptstadt München Baureferat BAU-H51 Berg-am-Laim-Str. 47 81660 München		
Planung:			