


Längsschnitt E, M 1:50

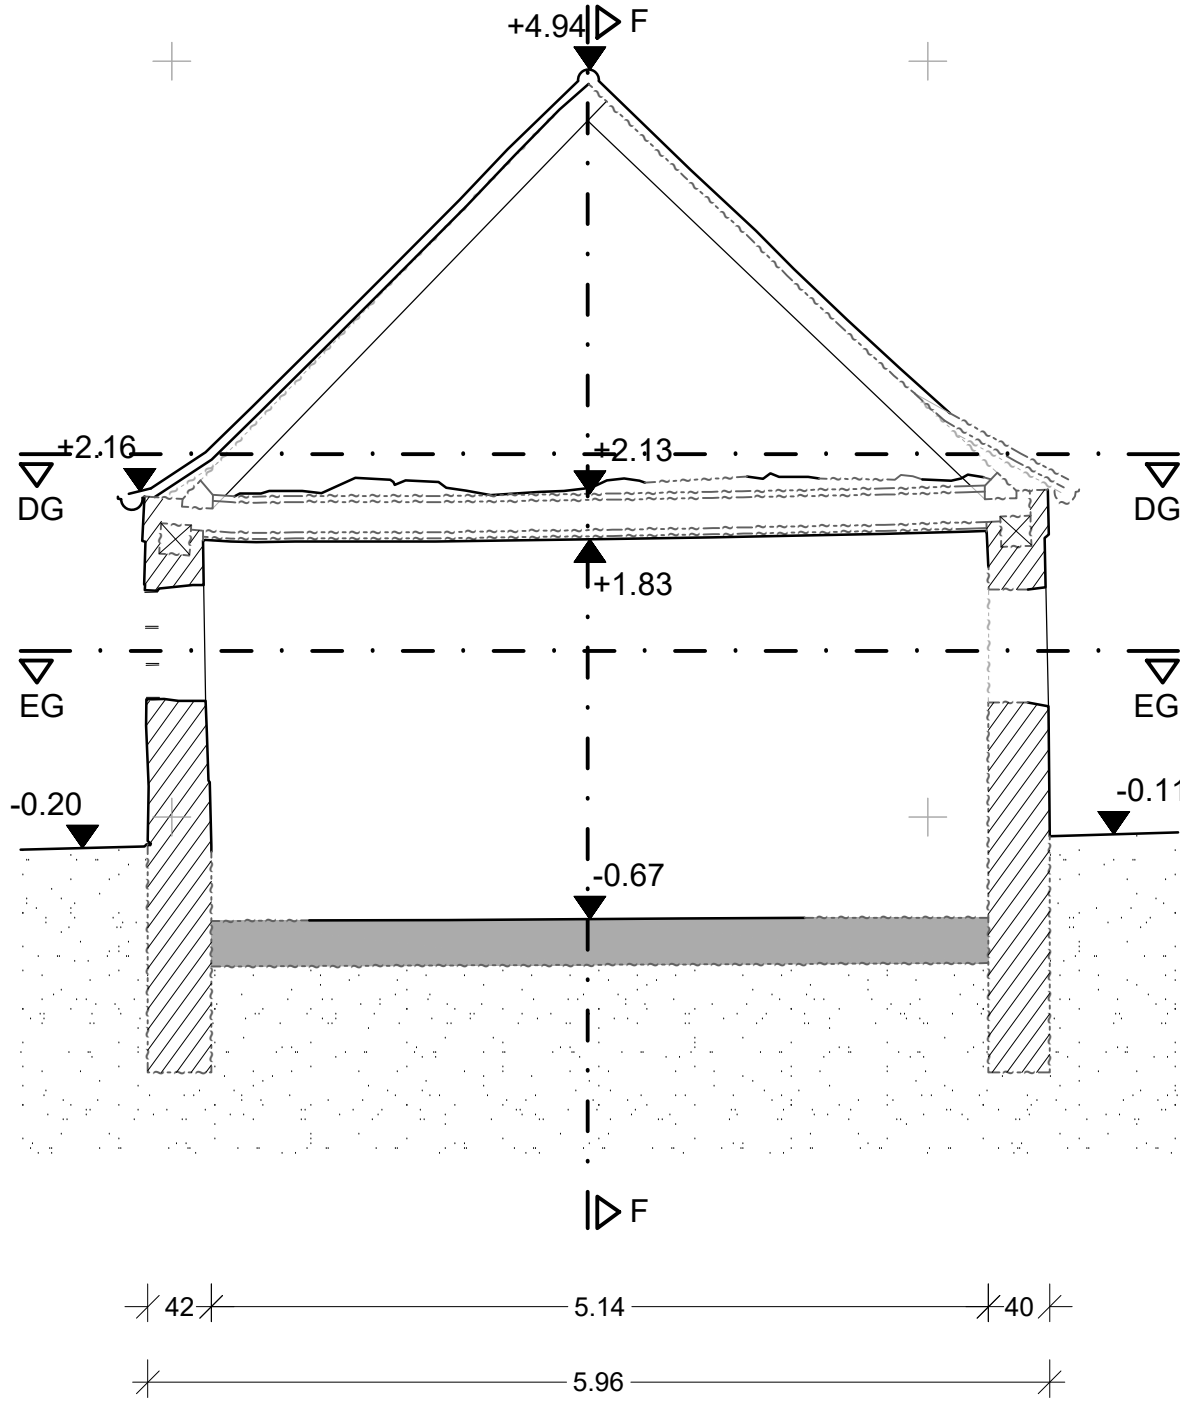

Querschnitt F, M 1:50

Legende

- Bauteilbemaßung:  
Breite x Höhe oder  
Sichtseite x abgewandte Seite

Bestand geschnitten

Schnittlinie

Ansichtskante

Kante verdeckt

Kante vor Schnittebene

Kante vermutet

Höhenkote: Oberkante

Höhenkote: Unterkante

+ 0.42 Höhenkote

±0.00 Türschwelle Eingang

Höhenkoten

BH = Bodenhöhe

BRH = Brüstungshöhe

DH = Deckenhöhe

KÄH = Kämpferhöhe


SCH = Scheitelhöhe

STH = Sturzhöhe

SWH = Schwellenhöhe

Index	Datum	Änderung / Ergänzung	Name
-------	-------	----------------------	------

Übersicht, ohne Maßstab

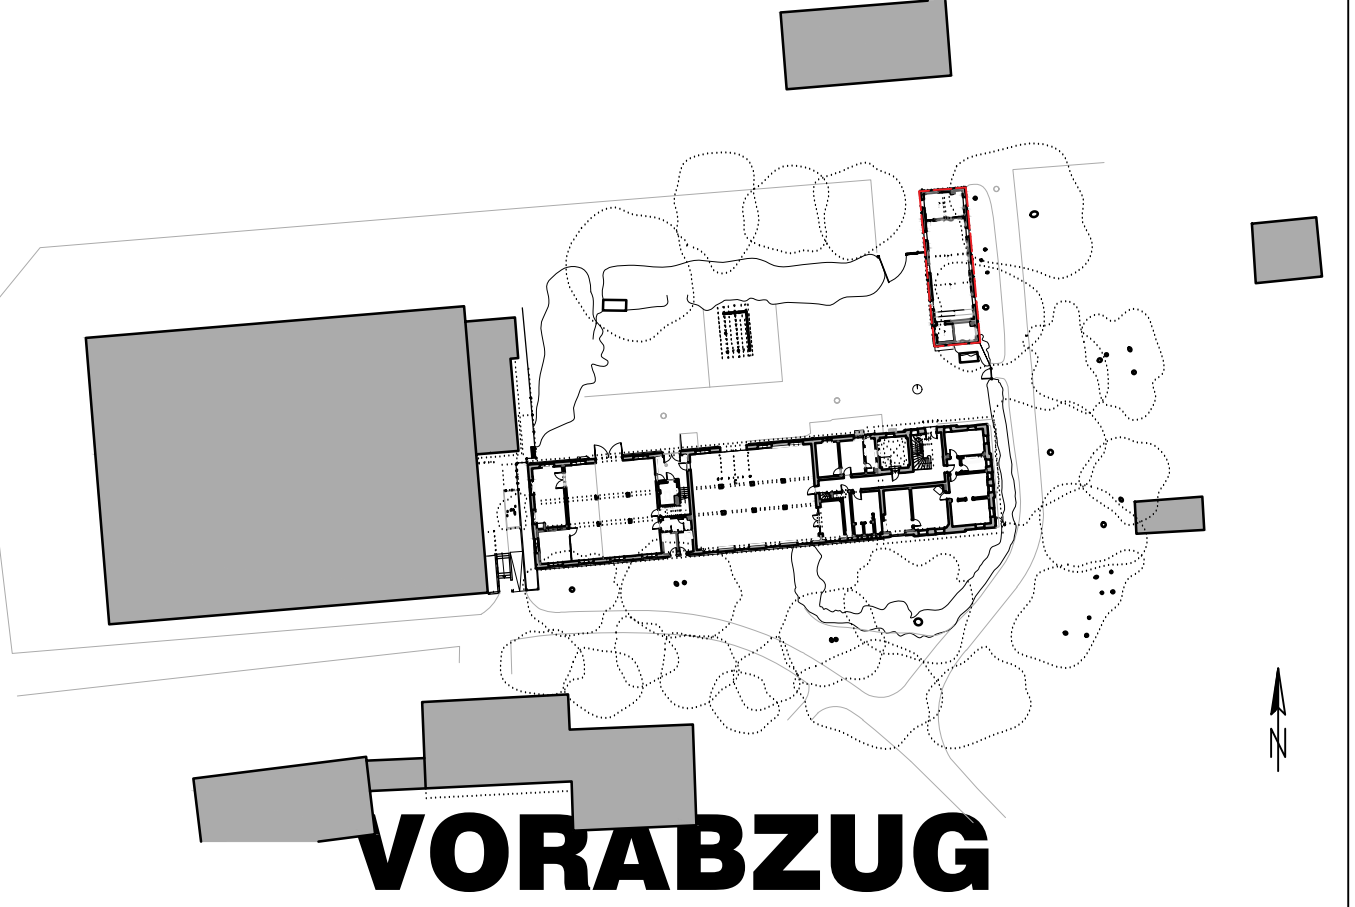

Projektleiter:	Projekt: FS08023	Plannummer <b>Be-10</b>	Index
Bearbeiter:	Maßstab 1:50		
Planersteller:	Stand: 03.11.23		

Planinhalt	<b>Bestandsplan</b> <b>Vertikalschnitte Waschhaus</b> <b>E, F</b>
Projekt	<b>Ökonomie Fürstenried</b> Schloss Fürstenried
Bauherr	<b>Landeshauptstadt München</b> Baureferat BAU-H51 Berg-am-Laim-Str. 47   81660 München

Planung	
---------	--